


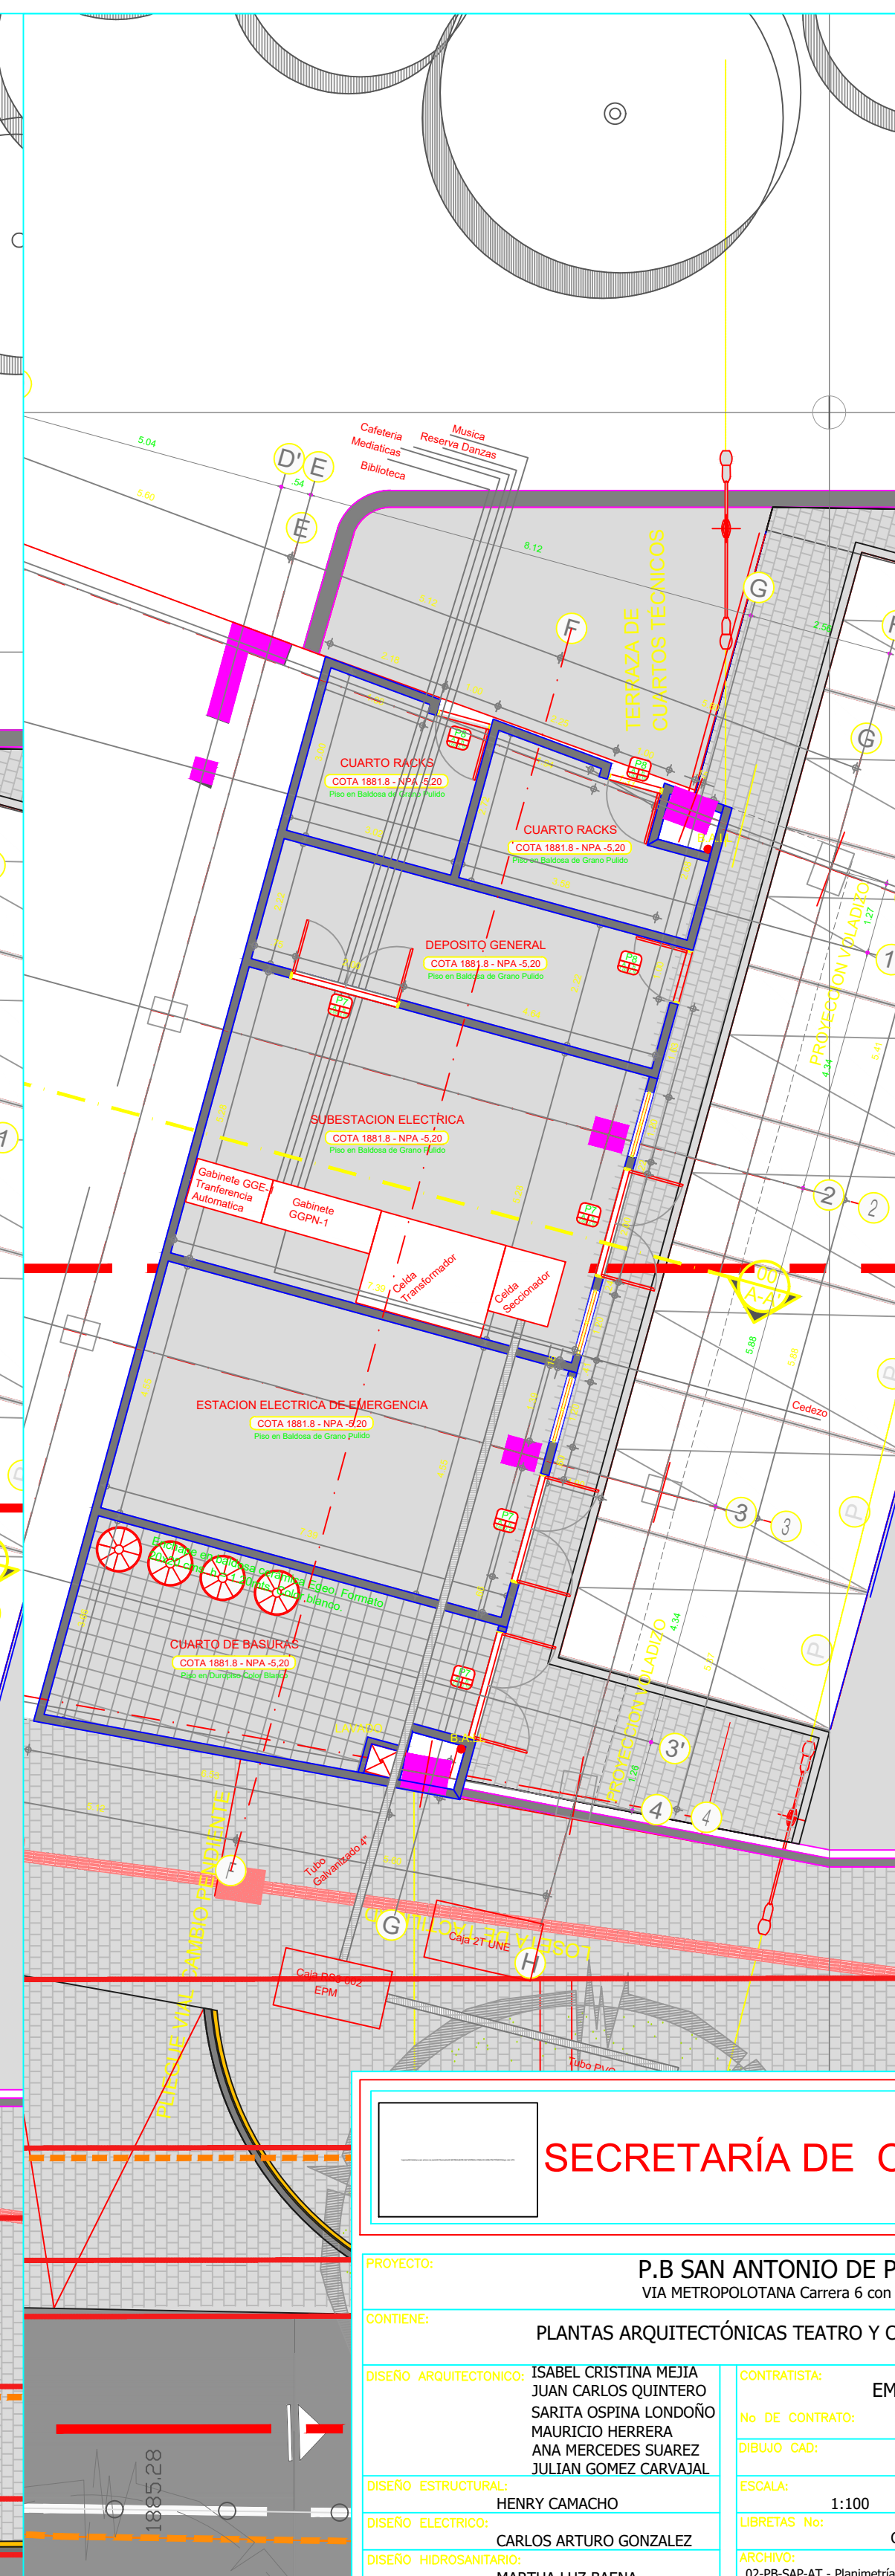

FECHA	RESPONSABLE	DIBUJO	MODIFICACION
28-05-10	TALLER DE DISEÑO EDU	TALLER DE DISEÑO EDU	
30-05-12	FUREL S.A	FUREL S.A	PLANOS RECORD

PLANTAS ARQUITECTONICAS TEATRO (N. 0.00) Y CUARTOS TÉCNICOS (N -5.20)
PARQUE BIBLIOTECA SAN ANTONIO DE PRADO