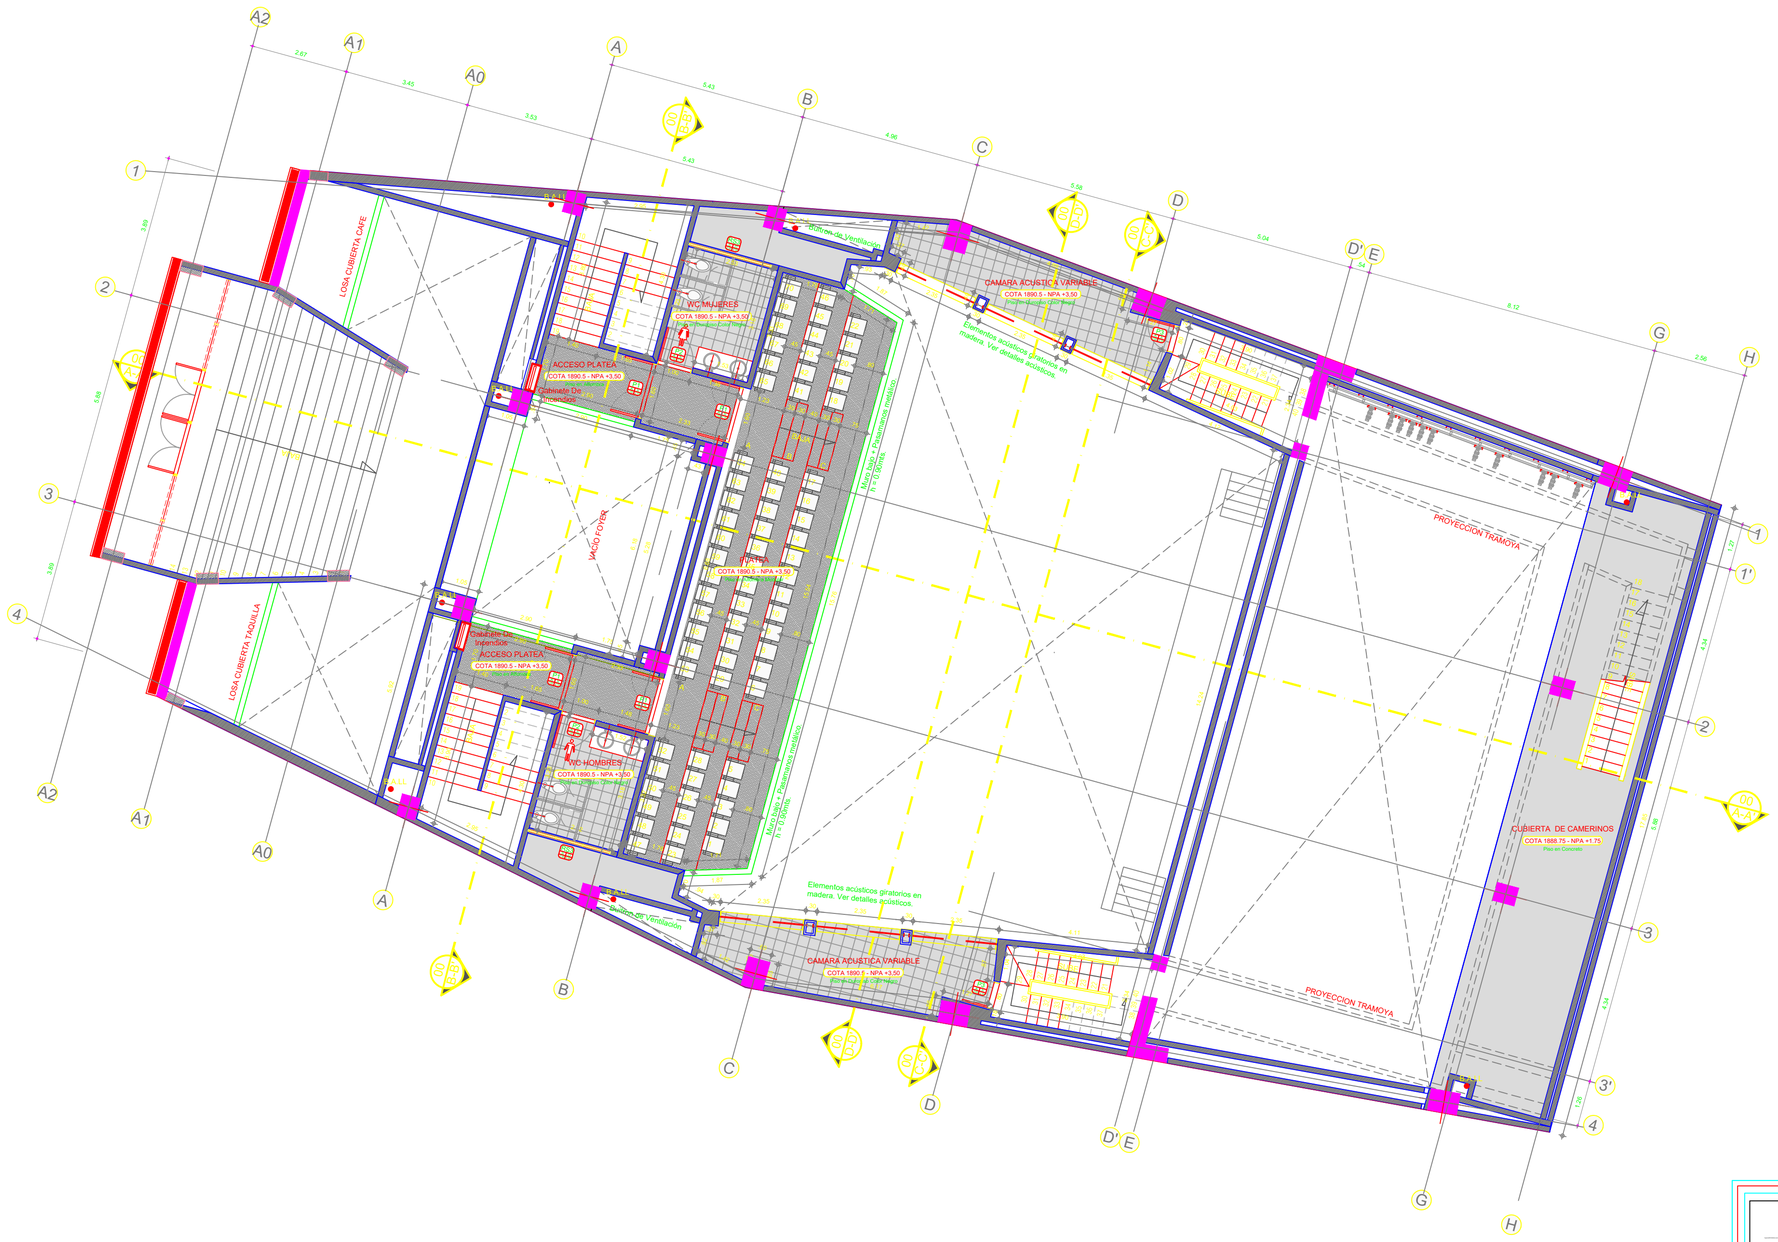

PARQUE BIBLIOTECA SAN ANTONIO DE PRADO

Medellín - Colombia

OBSERVACIONES:

DISEÑO ELEMENTOS NO ESTRUCTURALES

1. EN AQUELLOS CASOS EN LOS CUALES EN LOS DOCUMENTOS DE DISEÑO SOLO SE INDICA EL GRADO DE DESEMPEÑO REQUERIDO PARA ELEMENTOS NOESTRUCTURALES, ES RESPONSABILIDAD DEL SUPERVISOR TECNICO VERIFICAR QUE LOS ELEMENTOS NO ESTRUCTURALES QUE SE INSTALEN EN LA CONSTRUCCION EFECTIVAMENTE CUMPLAN EN CAPACIDAD DE CUMPLIR EL GRADO DE DESEMPEÑO ESPECIFICADO POR EL DISEÑADOR. CAPITULO A.9.3.2 NSR-98

2. EN AQUELLOS CASOS EN LOS CUALES EN LOS DISEÑOS SE ESPECIFIQUEN ELEMENTOS CUYO SUMINISTRO E INSTALACION SE REALIZA POR PARTE DE SU FABRICANTE, EL DISEÑADOR PUEDE LIMITARSE A ESPECIFICAR EN SUS PLANOS, MEMORIAS O ESPECIFICACIONES, LAS CARACTERISTICAS QUE DEBEN CUMPLIR LOS ELEMENTOS, Y LA RESPONSABILIDAD DE QUE SE CUMPLAN ESTAS CARACTERISTICAS RECAE EN EL SUPERVISOR TECNICO CAPITULO A.1.5.2.1 NSR-98

NOTAS IMPORTANTES

- NO TOMAR MEDIDAS DIRECTAMENTE SOBRE EL PLANO.
- NO HACER MODIFICACIONES A LOS PLANOS SIN LA AUTORIZACION DE LOS ARQUITECTOS ENCARGADOS.
- ESTE PLANO ANULA LOS ANTERIORES A ESTA FECHA.
- VERIFICAR Y CONFRONTAR LAS MEDIDAS EN LA OBRA.
- EN CASO DE DIFERENCIA CON LOS PLANOS ESTRUCTURALES, PRIMAN PLANOS ARQUITECTONICOS.
- PARA MAYOR INFORMACION VER PLANOS DE DETALLE.

Nº	EMISIONES	FECHA
1	SECRETARIA DE CULTURA	FEBRERO 26-2010
2	PROYECTO ARQUITECTONICO	MARZO 16-2010
3	INTERVENTORIA PREOPERATIVA	MAYO 28-2010

ARQUITECTURA

PROYECTO:
TALLER DE DISEÑO EDU.

GERENTE GENERAL:
MARIA EUGENIA RAMOS VILLA

GERENTE DE PROYECTOS URBANOS:
JUAN CARLOS MEJÍA SALDARRIAGA

CORDINACION DE PROYECTO:
ANDRES F. LUJAN DELGADO

DIRECCION DE DISEÑO ARQUITECTONICO:
JOHN OCTAVIO ORTIZ LOPERA

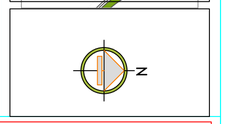

SECRETARÍA DE OBRAS PÚBLICAS

PROYECTO:
P.B SAN ANTONIO DE PRADO
VIA METROPOLOTANA Carrera 6 con Calle 5 D

CONTIENE:
PLANTA ARQUITECTONICA TEATRO - Palco

DISEÑO ARQUITECTONICO: ISABEL CRISTINA MEJIA, JUAN CARLOS QUINTERO, SARITA OSPINA LONDOÑO, MAURICIO HERRERA, ANA MERCEDES SUAREZ, JULIAN GOMEZ CARVAJAL

DISEÑO ESTRUCTURAL: HENRY CAMACHO

DISEÑO ELECTRICO: CARLOS ARTURO GONZALEZ

DISEÑO HIDROSANITARIO: MARTHA LUZ BAENA

CONTRATISTA: EMPRESA DE DESARROLLO URBANO

No DE CONTRATO: 460001191 DE 2008

DIBUJO CAD: TALLER DE DISEÑO EDU

ESCALA: 1:100

FECHA: 28 DE MAYO DE 2010

LIBRETAS No: C-20-01-059

ARCHIVO: 02-PB-SAP-AT - Planimetría Teatro Febero 16-2012-RECORD.dwg

HOJA: 2 / 13

FECHA	RESPONSABLE	DIBUJO	MODIFICACION
28-05-10	TALLER DE DISEÑO EDU	TALLER DE DISEÑO EDU	—
30-05-12	FUREL S.A	FUREL S.A	PLANOS RECORD

PLANTA ARQUITECTONICA TEATRO - Palco (N. +3.50)

PARQUE BIBLIOTECA SAN ANTONIO DE PRADO