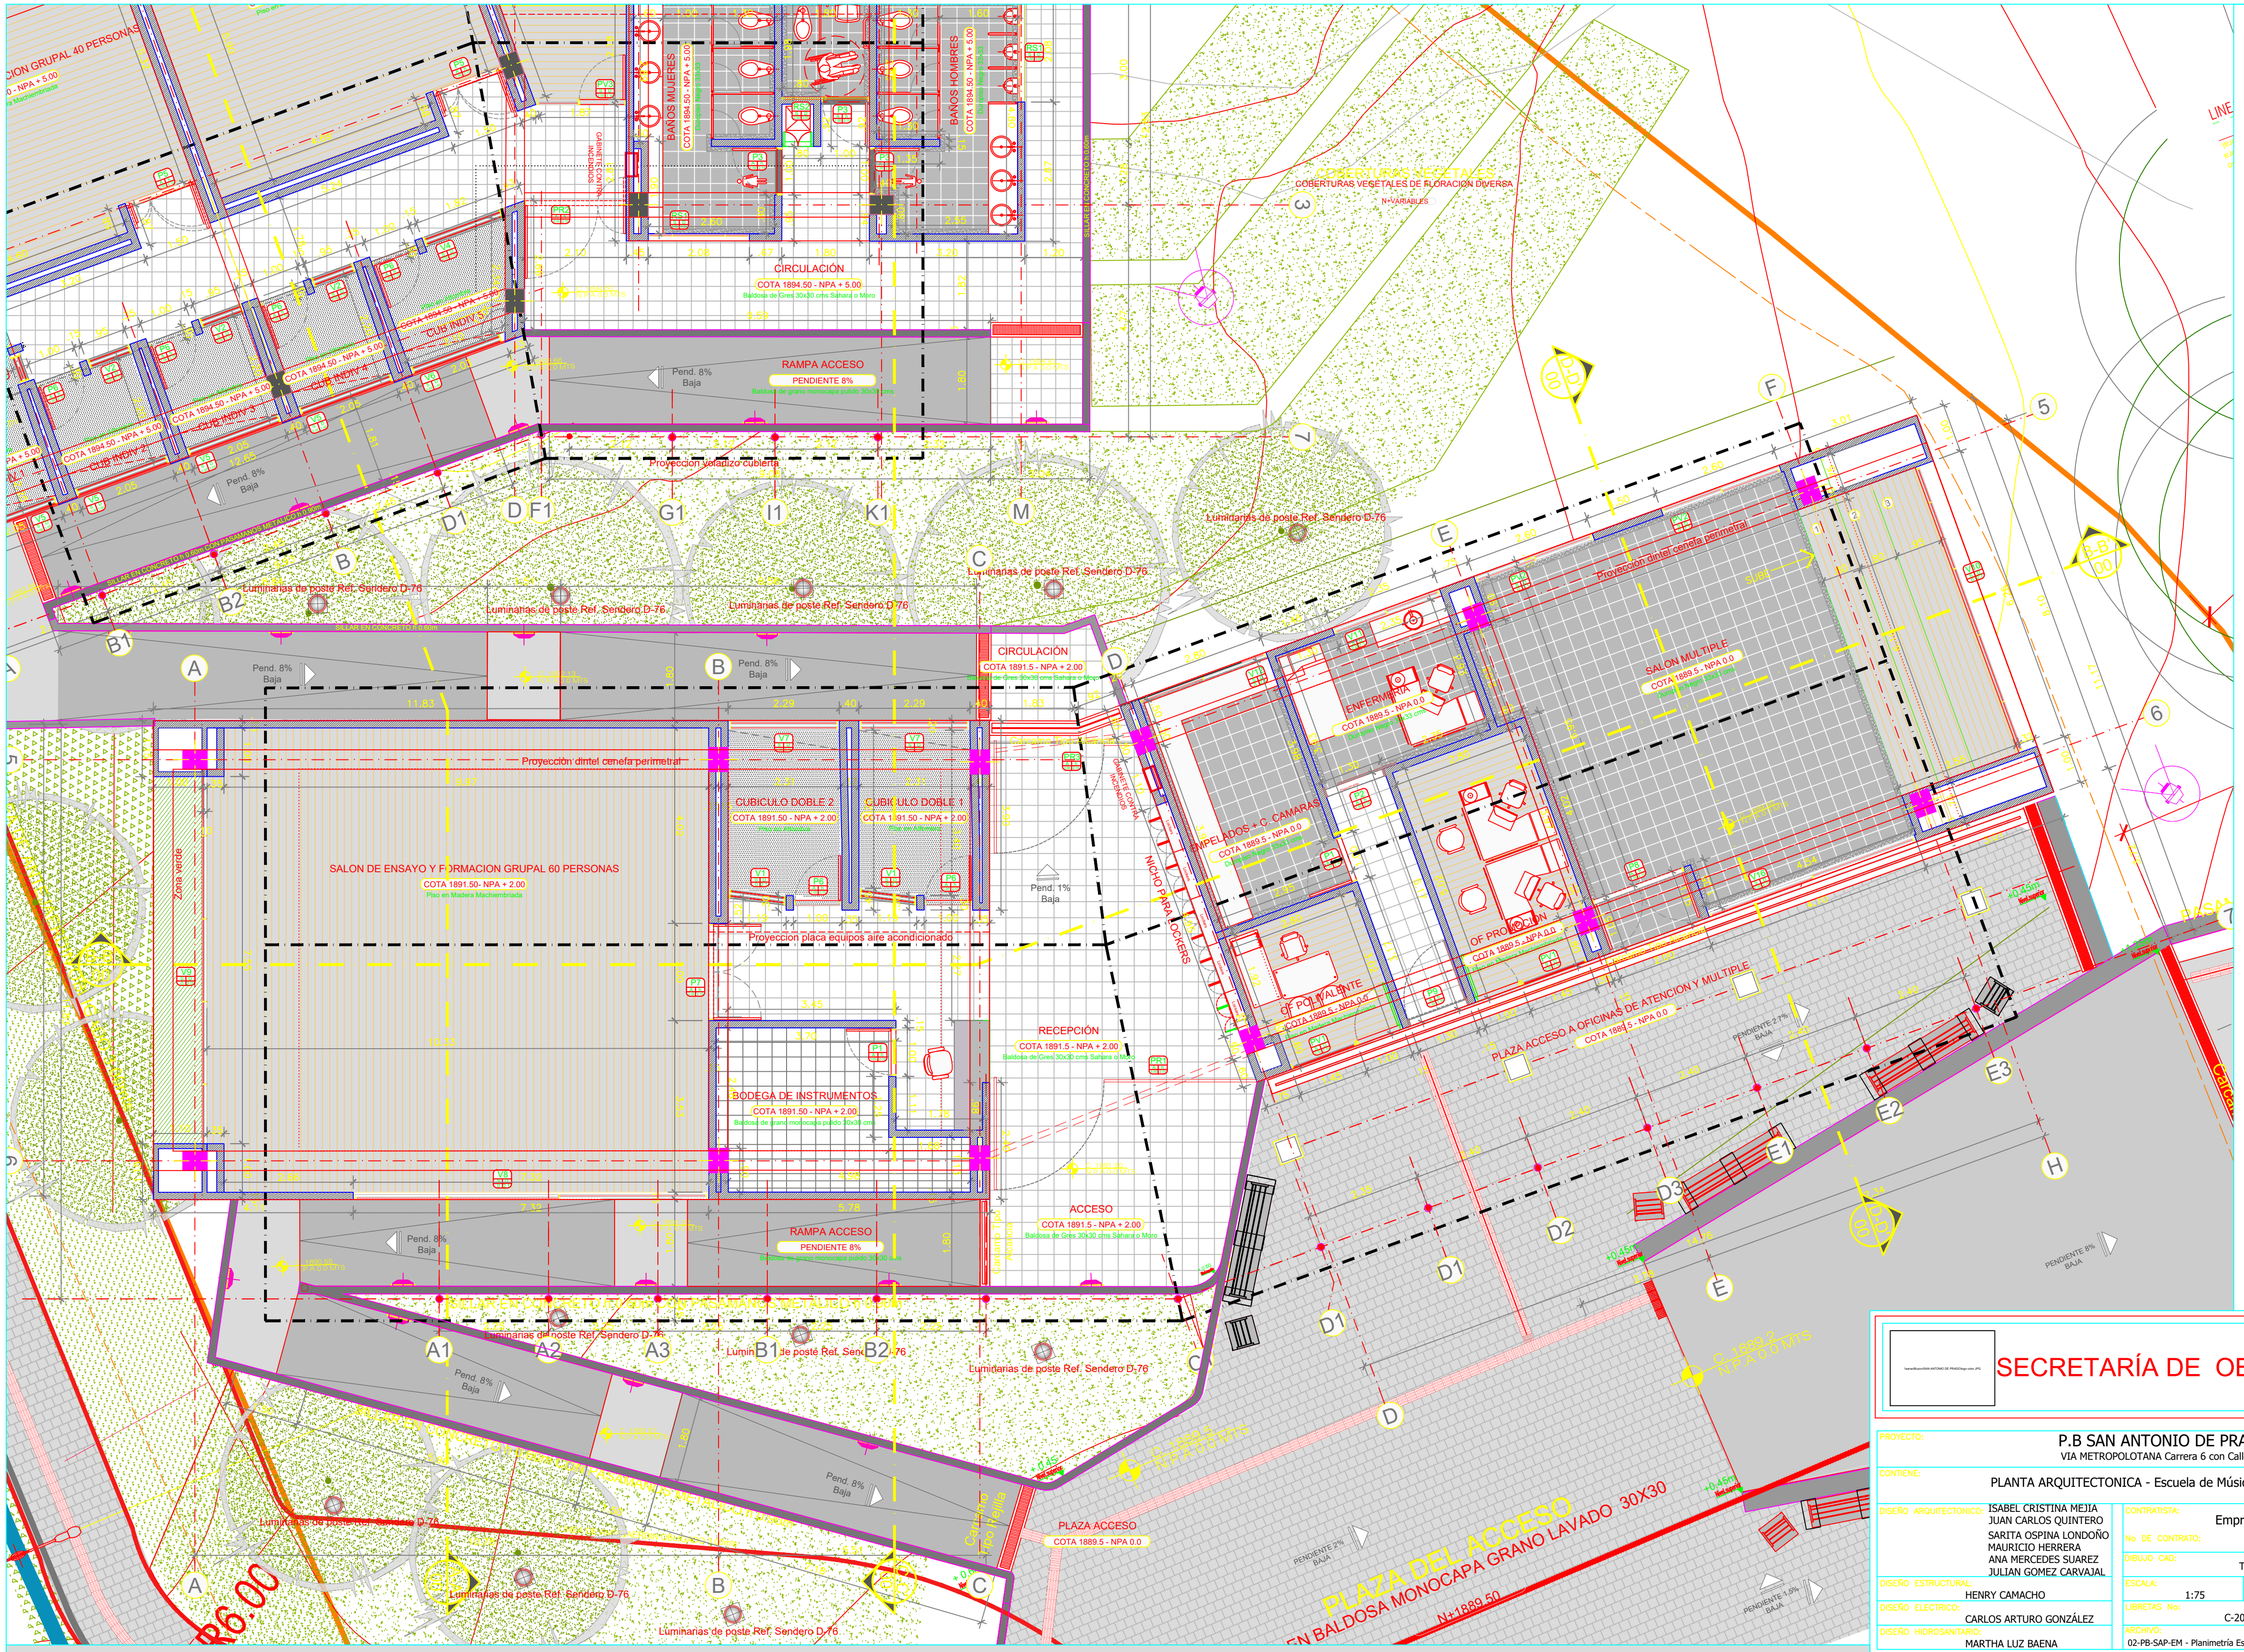

PARQUE BIBLIOTECA SAN ANTONIO DE PRADO

Medellin - Colombia

OBSERVACIONES:

DISEÑO ELEMENTOS NO ESTRUCTURALES

1. EN AQUELLOS CASOS EN LOS CUALES EN LOS DOCUMENTOS DE DISEÑO SOLO SE INDICA EL GRADO DE DESEMPEÑO REQUERIDO PARA ELEMENTOS NOESTRUCTURALES, ES RESPONSABILIDAD DEL SUPERVISOR TECNICO VERIFICAR QUE LOS ELEMENTOS NO ESTRUCTURALES QUE SE INSTALEN EN LA CONSTRUCCION EFECTIVAMENTE ESTEN EN CAPACIDAD DE CUMPLIR EL GRADO DE DESEMPEÑO ESPECIFICADO POR EL DISEÑADOR.
CAPITULO A.9.3.2 NSR-98

2. EN AQUELLOS CASOS EN LOS CUALES EN LOS DISEÑOS SE ESPECIFIQUEN ELEMENTOS CUYO SUMINISTRO E INSTALACION SE REALIZA POR PARTE DE SU FABRICANTE, EL CONTRATISTA PUEDE CAMBIARLOS A ESPECIFICACIONES DIFERENTES A LAS ESPECIFICADAS EN LOS PLANOS ARQUITECTONICOS O ESPECIFICACIONES ESTRUCTURALES, SIEMPRE QUE DICHOS CAMBIOS CUMPLAN LOS ELEMENTOS, Y LA RESPONSABILIDAD DE QUE SE CUMPLAN ESTAS CARACTERISTICAS RECAE EN EL SUPERVISOR TECNICO.
CAPITULO A.1.5.2 NSR-98

NOTAS IMPORTANTES

- NO TOMAR MEDIDAS DIRECTAMENTE SOBRE EL PLANO
- NO HACER MODIFICACIONES A LOS PLANOS SIN LA AUTORIZACION DE LOS ARQUITECTOS ENCARGADOS.
- ESTE PLANO ANULA LOS ANTERIORES A ESTA FECHA
- VERIFICAR Y CONFRONTAR LAS MEDIDAS EN LA OBRA
- EN CASO DE DIFERENCIA CON LOS PLANOS ESTRUCTURALES, PRIMAN PLANOS ARQUITECTONICOS
- PARA MAYOR INFORMACION, VER PLANOS DE DETALLE

Nº	EMISIONES	FECHA
1	ANTE PROYECTO ARQUITECTONICO	OCTUBRE 13-2010
2	PROYECTO ARQUITECTONICO	FEBRERO 24-2010
3	INTERVENTORIA PREOPERATIVA	MAYO 28-2010
4		
5		
6		

ARQUITECTURA

PROYECTO:
TALLER DE DISEÑO EDU.

GERENTE GENERAL:
JOHN MAYA SALAZAR
GERENTE DE PROYECTOS URBANOS:
GUSTAVO RESTREPO
COORDINACION DE PROYECTO:
ANDRES F. LUJAN DELGADO
DIRECCION DE DISEÑO ARQUITECTONICO:
JOHN OCTAVIO ORTIZ LOPERA

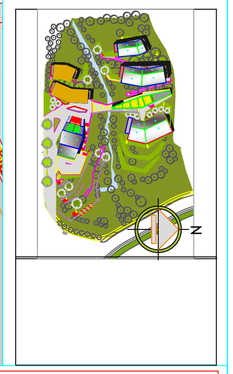

SECRETARÍA DE OBRAS PÚBLICAS

PROYECTO: P.B SAN ANTONIO DE PRADO
VIA METROPOLOTANA Carrera 6 con Calle 5 D

CONTIENE: PLANTA ARQUITECTONICA - Escuela de Música Bloque Acceso

DISEÑO ARQUITECTONICO: ISABEL CRISTINA MEJIA, JUAN CARLOS QUINTERO, SARITA OSPINA LONDOÑO, MAURICIO HERRERA, ANA MERCEDES SUAREZ, JULIAN GOMEZ CARVAJAL

CONTRATISTA: Empresa De Desarrollo Urbano EDU
No DE CONTRATO: 460001191 DE 2008
DIBUJO CAD: TALLER DE DISEÑO EDU

DISEÑO ESTRUCTURAL: HENRY CAMACHO
DISEÑO ELECTRICO: CARLOS ARTURO GONZÁLEZ
DISEÑO HIDROSANITARIO: MARTHA LUZ BAENA

ESCALA: 1:75
FECHA: 28 de Mayo de 2010
LIBRETAS No: C-20-01-059
ARCHIVO: 02-PB-SAP-EM - Planimetría Escuela Música - Diciembre 2011 - RECORD.dwg
HOJA: 1 / 8

FECHA	RESPONSABLE	DIBUJO	MODIFICACION
28-05-10	TALLER DE DISEÑO EDU	TALLER DE DISEÑO EDU	
30-05-12	FUREL S.A	FUREL S.A	PLANOS RECORD

PLANTA ARQUITECTONICA - Escuela de Música Bloque de Acceso

PARQUE BIBLIOTECA SAN ANTONIO DE PRADO