
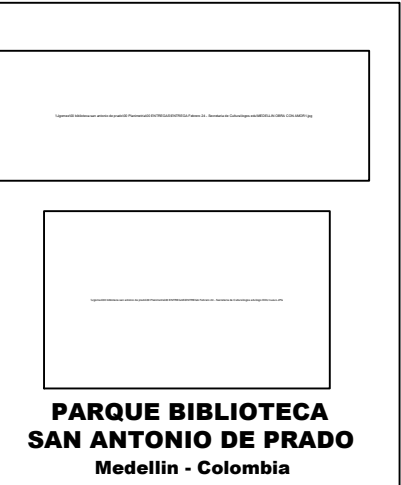


[illegible]

GERENTE GENERAL:
MARIA EUGENIA RAMOS VILLA
GERENTE DE PROYECTOS URBANOS:
JUAN CARLOS MEJÍA SALDARRIAGA
COORDINACIÓN DE PROYECTO:
ANDRES F. LUJAN DELGADO
DIRECCIÓN DE DISEÑO ARQUITECTÓNICO:
JOHN OCTAVIO ORTIZ LOPERA

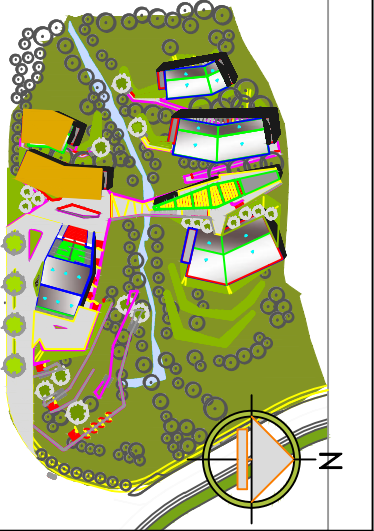

Seamless@portSAN ANTONIO DE PRADOlogo-color.JPG

CONTIENE: PLANTA DE CUBIERTAS - Escuela de Musica

DISEÑO ESTRUCTURAL:	HENRY CAMACHO	ESCALA:	1:75	FECHA:	28 de Mayo de 2010	3 8
DISEÑO ELECTRICO:	CARLOS ARTURO GONZÁLEZ	LIBRETAS No:	C-20-01-059			
DISEÑO HIDROSANITARIO:	MARTA LUZ BAENA	ARCHIVO:	02-PB-SAP-EM - Planimetría Escuela Música - Diciembre 2011 - RECORD.dwg			

FECHA	RESPONSABLE	DIBUJO	MODIFICACION
28-05-10	TALLER DE DISEÑO EDU	TALLER DE DISEÑO EDU	
30-05-12	FUREL S.A	FUREL S.A	PLANOS RECORD

PLANTA DE CUBIERTAS - Escuela de Música
PARQUE BIBLIOTECA SAN ANTONIO DE PRADO